

STEZKA PRO CHODCE A CYKLISTY HODSLAVICE-MOŘKOV NOVÉ DOMKY



	SYSTÉM DOPRAVNÍ ZNAČENÍ C96 STÍŽNA PRO CHODCE A CYKLISTY
	SYSTÉM DOPRAVNÍ ZNAČENÍ C96 KONEC STÍŽNY PRO CHODCE A CYKLISTY
	SYSTÉM DOPRAVNÍ ZNAČENÍ A12a CHODCI
	SYSTÉM DOPRAVNÍ ZNAČENÍ C7a STÍŽNA PRO CHODCE
	SYSTÉM DOPRAVNÍ ZNAČENÍ P4 DEJ PŘEDNOST V JÍZDĚ
	SYSTÉM DOPRAVNÍ ZNAČENÍ I4a DOPRAVNÍ ZNAČKA OBEC
	SYSTÉM DOPRAVNÍ ZNAČENÍ I4a DOPRAVNÍ ZNAČKA OBEC

- CETIN
ZAMĚŘENÍ A KŘÍŽOVÁNÍ, VNITŘNÍ STŘ. ELEKTROBROUKY
- ČEZ Distribuce, a.s.
- Obec Hodslonice
POZEMNÍ VEDENI DESTINE KANALIZACE
- Obec Hodslonice
POZEMNÍ VODOVODNÍ AÚD DN 80
- Gestel, s.r.o.
POZEMNÍ KTL VEDENI

- DESTOVÁ KANALIZACE
- ZATUPLNĚNÉ STANOVÍ PŘÍPOJKY, BETONOVÉ ROURY DN 500
- KANALIZAČNÍ PŘÍPOJKY A DŘEVNÝ
- KANALIZAČNÍ PŘÍPOJKY DN 150, FLEKIDUR DŘEVNÝ DN 100

LEGENDA:

- NOVÁ ULIČNÍ VPUST: LV11-LV22
- ULČNÍ VPUST 50/50 S ULOMNOU DŘEV D400 A NEDRŽÍ KALICH
- NOVÁ KANALIZAČNÍ SACHTA: KŠ1-KŠ20
- BETONOVÁ KANALIZAČNÍ SACHTA DN 1000 S OCELOVÝM POKRYTÍM
- STAVAJÍCÍ STANICE HUP
- NAVRŽENÉ MÍSTO PLYNOVÉ PŘÍPOJKY URČENÉ K POSUNU

 STEŽKA PRO CHODCE A CYKLISTY – ODLÁŽENÝ POVRCH
 BETONOVÁ ZAKMOKÁ DLAŽBA V SEDE BÍLÉ
 SIGNÁLNÍ A VÁROVNÝ HMAITOVÝ PÁS – ODLÁŽENÝ POVRCH
 BETONOVÁ ZAKMOKÁ DLAŽBA HMAITOVÁ V ODVÝNE BÍLÉ
 OPRAVA POVRCHŮ STAVAJÍCÍ KOMUNIKACE
 HORNÍ OBRUSNÁ VRSTVA Z ACO 11

— HRANA OBJEKTU
ZÁDĚM HRA SKUTEČNÉHO PROVEDENÍ

— HRANA SIGNALNÍHO A VAROVNÉHO PÁSU


— HRANA PŘÍKOPOVÝCH ŽLABŮ
BETONOVÁ PŘÍKOPOVÁ TVÁŘICE


[illegible]

OBEC HODSLAVICE
STEZKA PRO CHODCE A CYKLISTY HODSLAVICE-MOŘKOV NOVÉ DOMKY

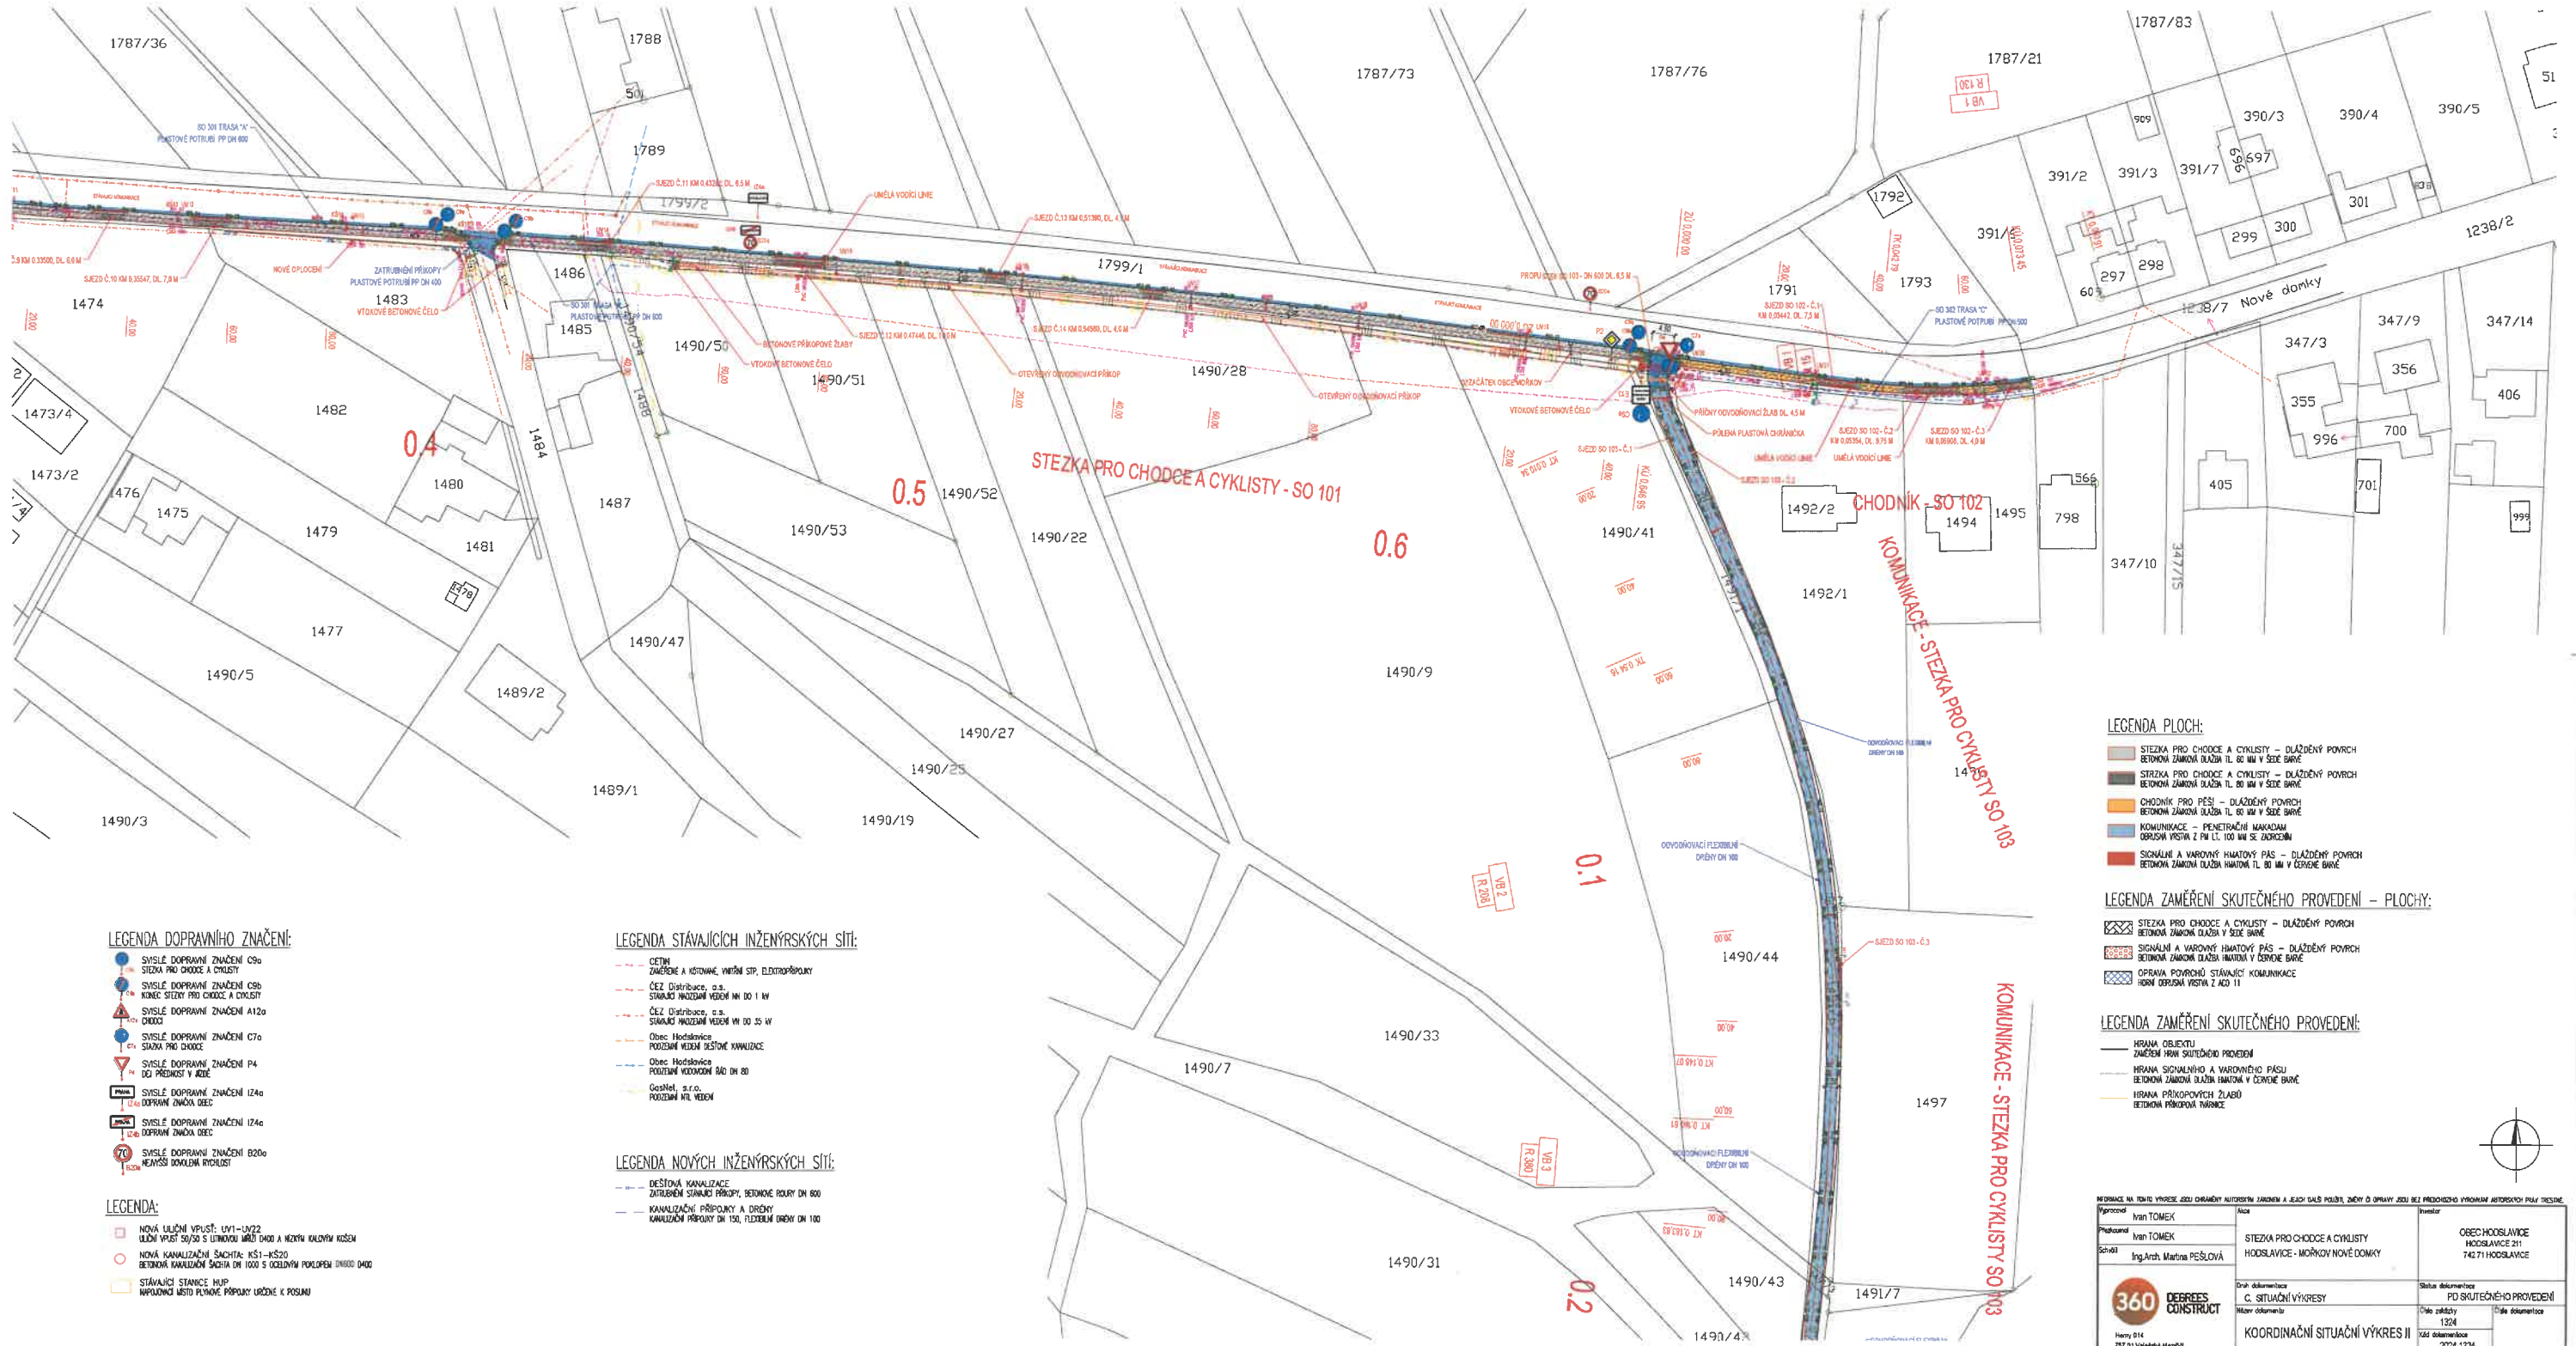

LEGENDA DOPRAVNÍHO ZNAČENÍ:

- SVYSLÉ DOPRAVNÍ ZNAČENÍ C90
- STEZKA PRO CHODCE A CYKLISTY
- SVYSLÉ DOPRAVNÍ ZNAČENÍ C90
- KONEC STEZKY PRO CHODCE A CYKLISTY
- SVYSLÉ DOPRAVNÍ ZNAČENÍ A120
- SVYSLÉ DOPRAVNÍ ZNAČENÍ C70
- SVYSLÉ DOPRAVNÍ ZNAČENÍ P4
- SVYSLÉ DOPRAVNÍ ZNAČENÍ I240
- SVYSLÉ DOPRAVNÍ ZNAČENÍ I240
- SVYSLÉ DOPRAVNÍ ZNAČENÍ I240
- SVYSLÉ DOPRAVNÍ ZNAČENÍ B200

LEGENDA:

- NOVÁ ULIČNÍ VÝPUST: UVI-0022
- NOVÁ KANALIZAČNÍ ŠACHTY: K51-K520
- STÁVAJÍCÍ STANICE MUP

LEGENDA STÁVAJÍCÍCH INŽENÝRSKÝCH SÍTÍ:

- CESTNÍ ZNAČENÍ A KOTOVNÉ, VNITŘNÍ STP, ELEKTROPRŮVODY
- ČEZ Distribuce, a.s.
- ČEZ Distribuce, a.s.
- Obec Hodslavice
- Obec Hodslavice
- GosNet, s.r.o.

LEGENDA NOVÝCH INŽENÝRSKÝCH SÍTÍ:

- DEŠŤOVÁ KANALIZACE
- KANALIZAČNÍ PŘÍPOJKY A DŘEVNÉ

LEGENDA PLOCH:

- STEZKA PRO CHODCE A CYKLISTY - DLAŽBĚNÝ POKRYV
- STEZKA PRO CHODCE A CYKLISTY - DLAŽBĚNÝ POKRYV
- CHODNÍK PRO PĚŠÍ - DLAŽBĚNÝ POKRYV
- KOMUNIKACE - PENETRAČNÍ MAKADAM

LEGENDA ZAMĚŘENÍ SKUTEČNÉHO PROVEDENÍ - PLOCHY:


- STEZKA PRO CHODCE A CYKLISTY - DLAŽBĚNÝ POKRYV
- SIGNALE A VARNÝH A VARNÝH PAS - DLAŽBĚNÝ POKRYV
- OPRAVA POKRYVŮ STÁVAJÍCÍ KOMUNIKACE

LEGENDA ZAMĚŘENÍ SKUTEČNÉHO PROVEDENÍ:

- HRANA OBJEKTU
- HRANA SIGNALE A VARNÝH PASU
- HRANA PŘÍPOJKY


OBEC HODSLAVICE
STEZKA PRO CHODCE A CYKLISTY HODSLAVICE-MOŘKOV NOVÉ DOMKY

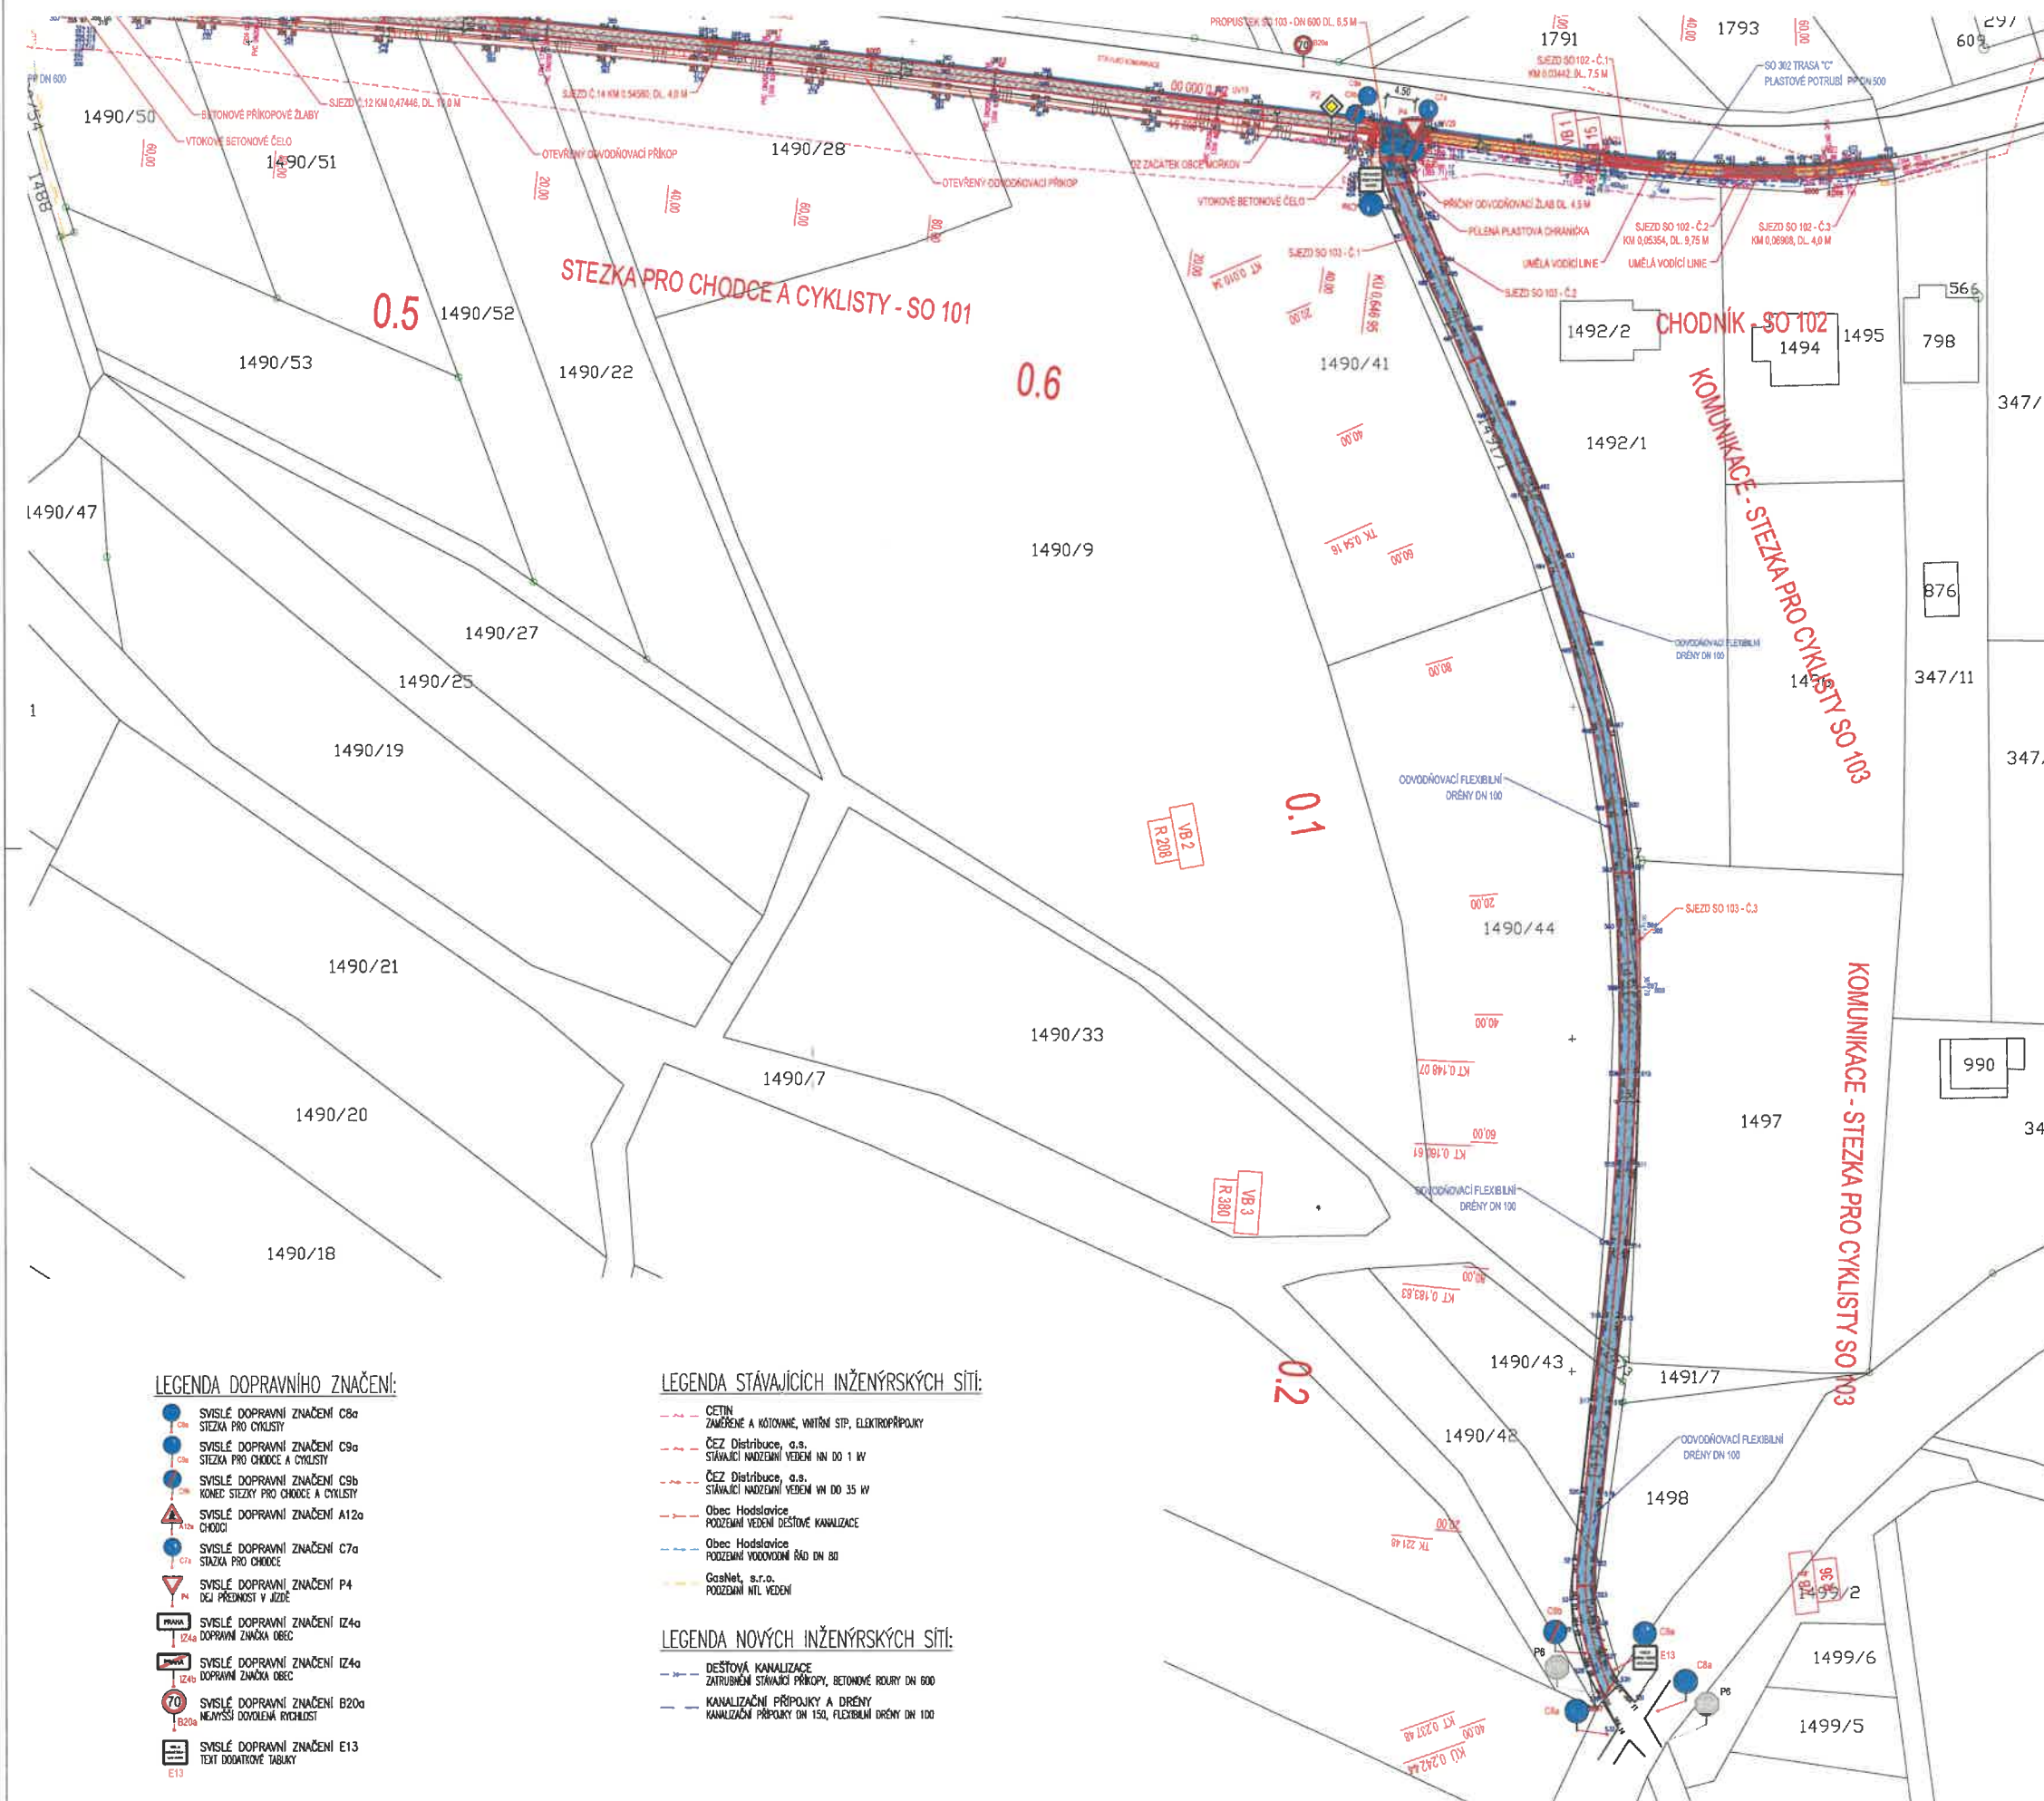

LEGENDA:

- NOVÁ ULIČNÍ VPUSTĚ: UV1-UV22
- ULIČNÍ VPUSTĚ SO/50 S ÚTĚMOVOU MŘÍŽÍ D400 A NÍZKÝM KALOVÝM KÖSEM
- NOVÁ KANALIZAČNÍ ŠACHTA: KŠ1-KŠ20
- BETONOVÁ KANALIZAČNÍ ŠACHTA DN 1000 S OCELOVÝM POKLOPEM DN600 D400
- STÁVAJÍCÍ STANICE HUP
- NAPŮSOBNÉ MÍSTO PLYNOVÉ PŘÍPOJKY URČENÉ K POSUNU

LEGENDA PLOCH:

- STEZKA PRO CHODCE A CYKLISTY - DLAŽDENÝ POVRCH
- BETONOVÁ ZÁKOVÁ DLAŽBA TL 60 MM V SEDE BARVĚ
- STRŽKA PRO CHODCE A CYKLISTY - DLAŽDENÝ POVRCH
- BETONOVÁ ZÁKOVÁ DLAŽBA TL 80 MM V SEDE BARVĚ
- CHODNÍK PRO PĚŠÍ - DLAŽDENÝ POVRCH
- BETONOVÁ ZÁKOVÁ DLAŽBA TL 60 MM V SEDE BARVĚ
- KOMUNIKACE - PENETRAČNÍ MAKADAM
- OBROUSNÁ VÝSTRA Z PM LT 100 MM SE ZAGROZENÍM
- SIGNÁLNÍ A VAROVNÝ HMATOVÝ PÁS - DLAŽDENÝ POVRCH
- BETONOVÁ ZÁKOVÁ DLAŽBA HMATOVÁ TL 60 MM V ČERVENÉ BARVĚ

LEGENDA ZAMĚŘENÍ SKUTEČNÉHO PROVEDENÍ - PLOCHY:

- STEZKA PRO CHODCE A CYKLISTY - DLAŽDENÝ POVRCH
- BETONOVÁ ZÁKOVÁ DLAŽBA V SEDE BARVĚ
- SIGNÁLNÍ A VAROVNÝ HMATOVÝ PÁS - DLAŽDENÝ POVRCH
- BETONOVÁ ZÁKOVÁ DLAŽBA HMATOVÁ V ČERVENÉ BARVĚ
- OPRAVA POVRCHU STÁVAJÍCÍ KOMUNIKACE
- HORNÍ OBROUSNÁ VÝSTRA Z ACO 11

LEGENDA ZAMĚŘENÍ SKUTEČNÉHO PROVEDENÍ:

- HRANA OBJEKTU
- ZAMĚŘENÍ HRAN SKUTEČNÉHO PROVEDENÍ
- HRANA SIGNÁLNÍHO A VAROVNÉHO PÁSU
- BETONOVÁ ZÁKOVÁ DLAŽBA HMATOVÁ V ČERVENÉ BARVĚ
- HRANA PŘÍKOPOVÝCH ŽLABŮ
- BETONOVÁ PŘÍKOPOVÁ TĚLÍČKA

LEGENDA DOPRAVNÍHO ZNAČENÍ:

- SVISLÉ DOPRAVNÍ ZNAČENÍ C8a
- STEZKA PRO CYKLISTY
- SVISLÉ DOPRAVNÍ ZNAČENÍ C9a
- STEZKA PRO CHODCE A CYKLISTY
- SVISLÉ DOPRAVNÍ ZNAČENÍ C9b
- KONEC STEZKY PRO CHODCE A CYKLISTY
- SVISLÉ DOPRAVNÍ ZNAČENÍ A12a
- CHODCI
- SVISLÉ DOPRAVNÍ ZNAČENÍ C7a
- STÁŽKA PRO CHODCE
- SVISLÉ DOPRAVNÍ ZNAČENÍ P4
- DEJ PŘEDNOST V JIZDĚ
- SVISLÉ DOPRAVNÍ ZNAČENÍ IZ4a
- DOPRAVNÍ ZNAČKA OBEC
- SVISLÉ DOPRAVNÍ ZNAČENÍ IZ4a
- DOPRAVNÍ ZNAČKA OBEC
- SVISLÉ DOPRAVNÍ ZNAČENÍ B20a
- NEJVIŠŠÍ DOPŘEDNOST RYCHLOSTI
- SVISLÉ DOPRAVNÍ ZNAČENÍ E13
- TEXT DOPRAVNÍHO TABULKY

LEGENDA STÁVAJÍCÍCH INŽENÝRSKÝCH SÍTÍ:

- CETNÍ ZAMĚŘENÍ A KOTOVNÉ, VĚTRNÉ STP, ELEKTROPŘÍPOJKY
- ČEZ Distribuce, a.s.
- STÁVAJÍCÍ NADZEMNÍ VEDENÍ NN DO 1 kV
- ČEZ Distribuce, a.s.
- STÁVAJÍCÍ NADZEMNÍ VEDENÍ VN DO 35 kV
- Obec Hodslavice
- PODZEMNÍ VEDENÍ DEŠŤOVÉ KANALIZACE
- Obec Hodslavice
- PODZEMNÍ VODOVODNÍ ŘÁD DN 80
- Gosnet, s.r.o.
- PODZEMNÍ NTL VEDENÍ

LEGENDA NOVÝCH INŽENÝRSKÝCH SÍTÍ:

- DEŠŤOVÁ KANALIZACE
- ZATŘÍBENÉ STÁVAJÍCÍ PŘÍPOJKY, BETONOVÉ ROURY DN 600
- KANALIZAČNÍ PŘÍPOJKY A DŘENY
- KANALIZAČNÍ PŘÍPOJKY DN 150, FLEXIBILNÍ DŘENY DN 100

INFORMACE NA TUTO VÝKRES JEJÍHO VYPRACOVÁNÍ AUTORSKÝM ZÁKONEM A JEJICH DALŠÍ POUŽITÍ, ZEMNÍ A OPRAVY JSOU BEZ PŘEDCHOZÍHO VYHOVÁNÍ AUTORSKÝCH PRÁV TRESTNĚ VYPRACOVÁNÍ			
Vypracoval	Ivan TOMEK	Alce	Investor
Předvolal	Ivan TOMEK	STEZKA PRO CHODCE A CYKLISTY	OBEC HODSLAVICE
Schválil	Ing.Arch. Martina KOŠKOVÁ	HODSLAVICE - MOŘKOV NOVÉ DOMKY	HODSLAVICE 211
Druh dokumentace		PD SKUTEČNÉHO PROVEDENÍ	
C. SITUACNÍ VÝKRESY		Dělo zakázky	
Název dokumentu		1324	
Kód dokumentace		2024-1324	
Měřítko: 1 : 500		Index	
		11/2024	
		Jazyk	
		CS	
		Č. výkresu	
		C.3.3	